
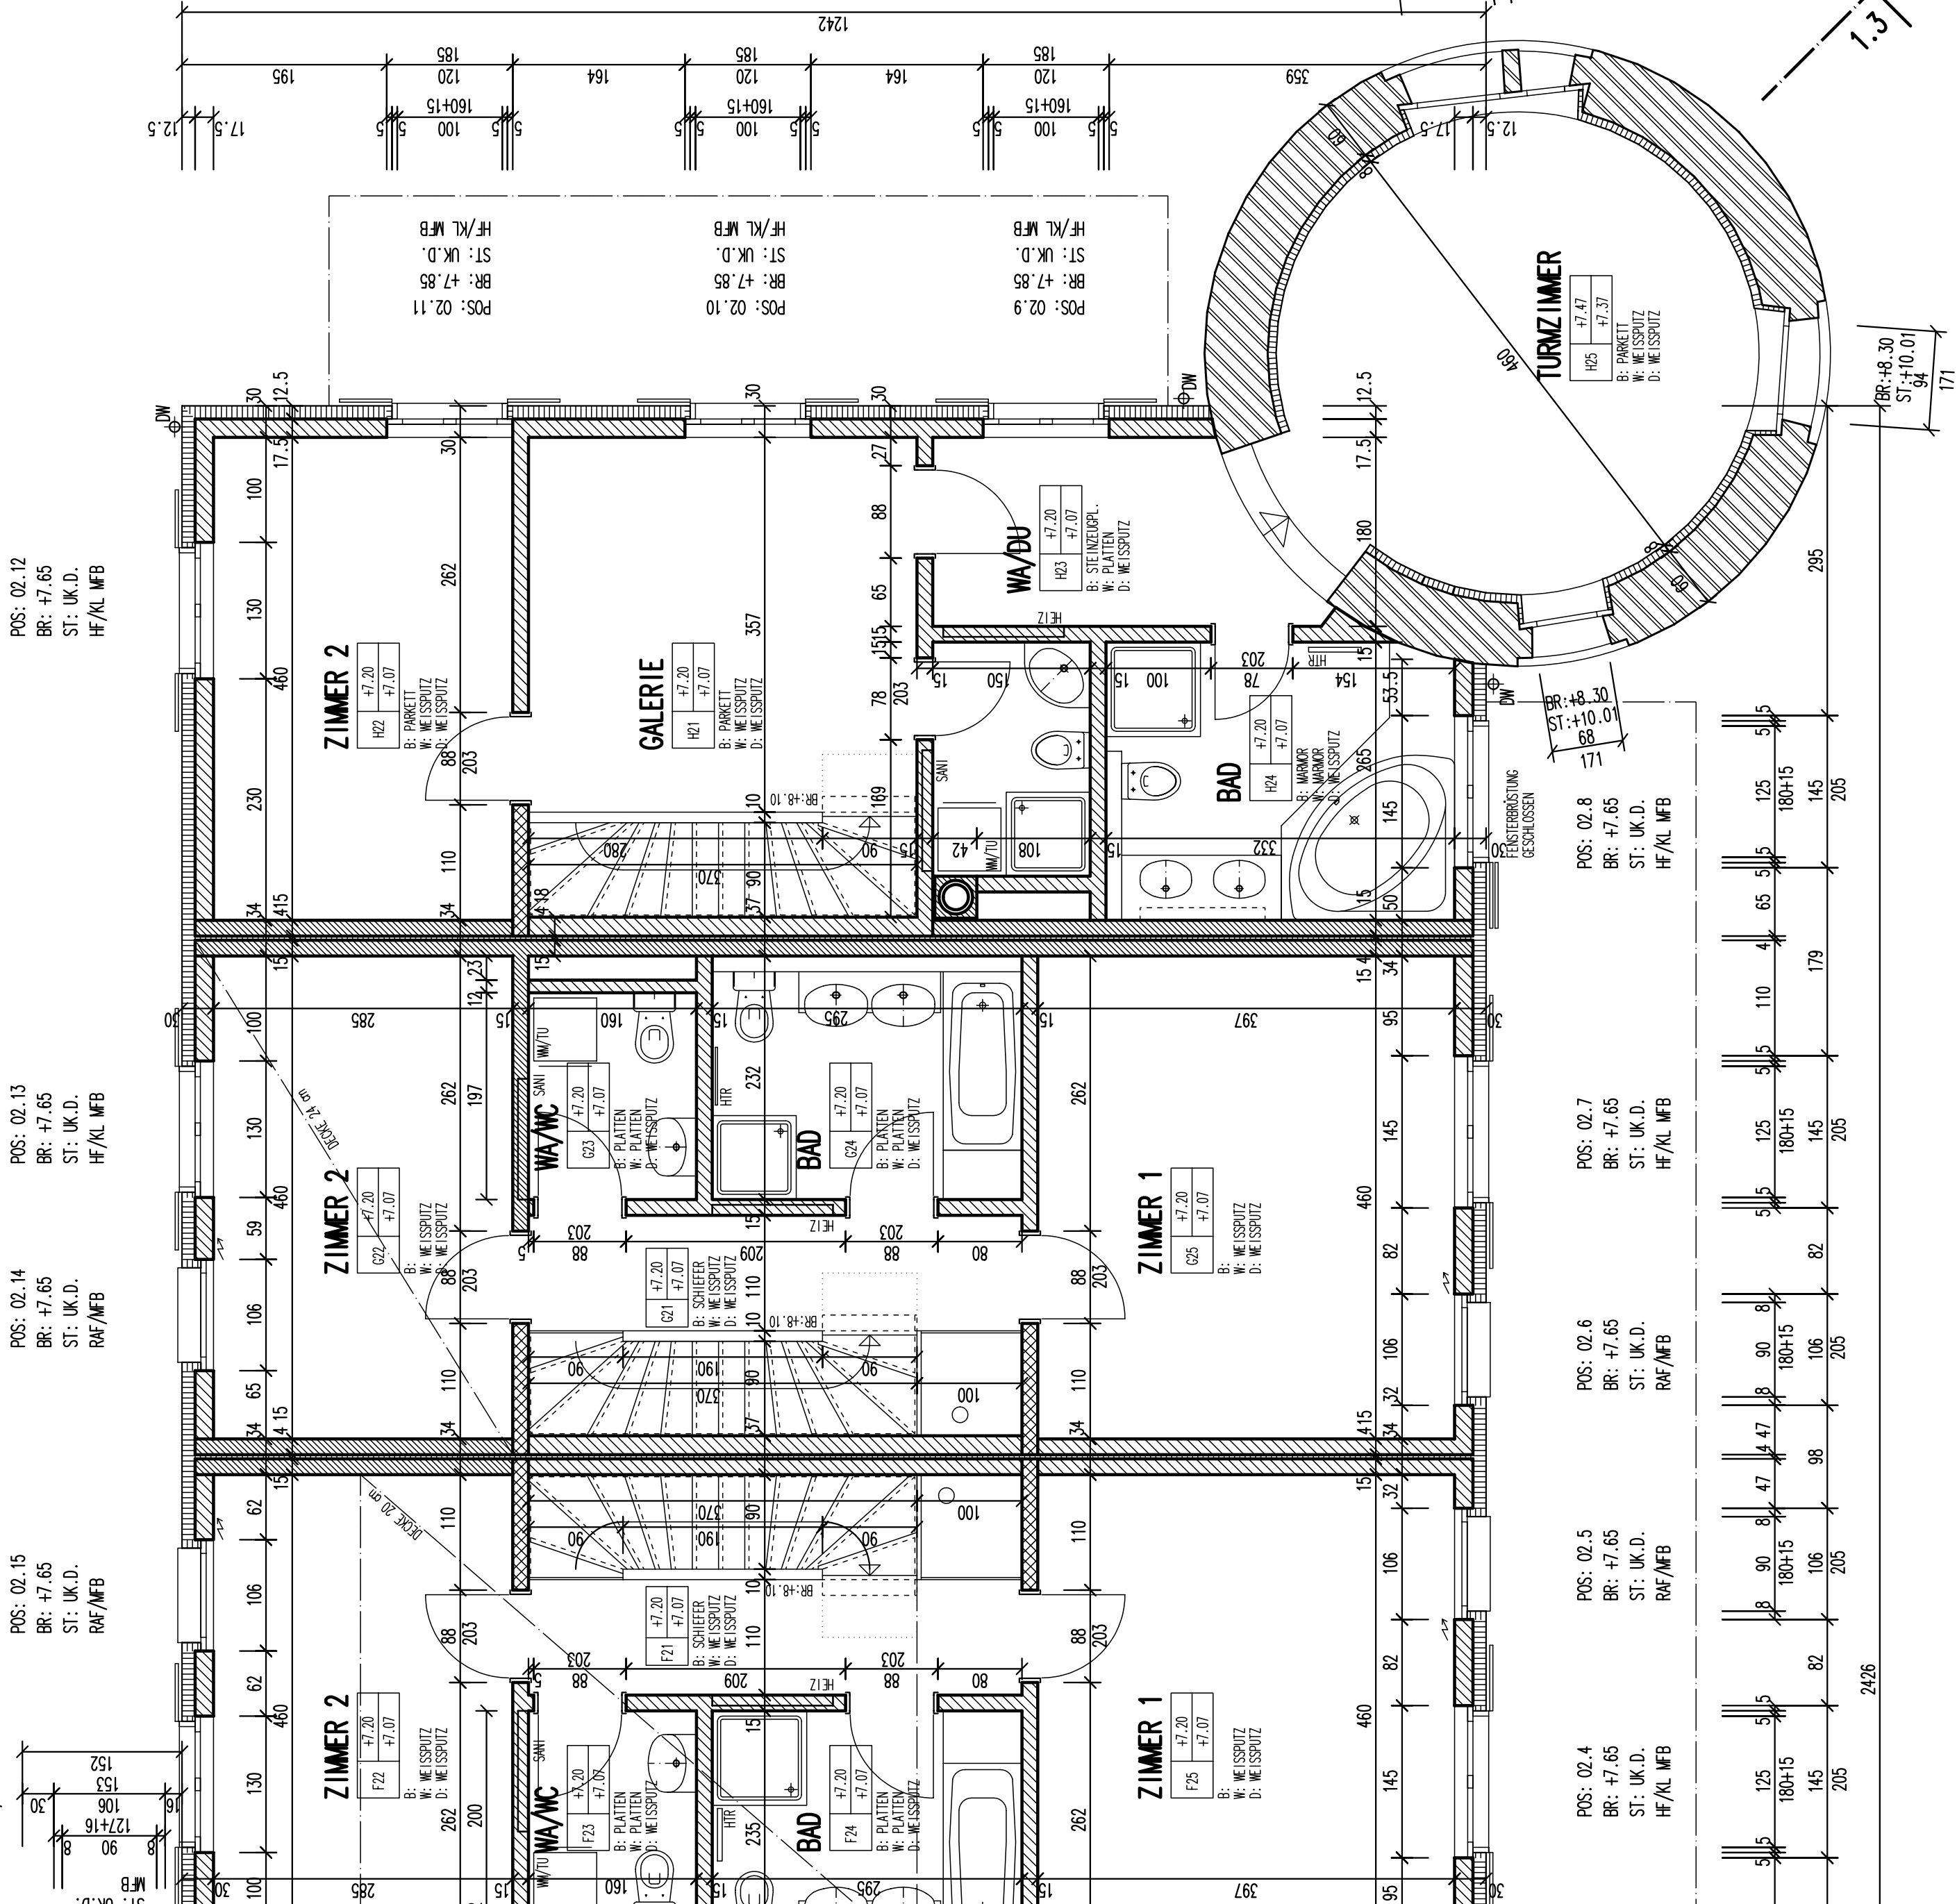
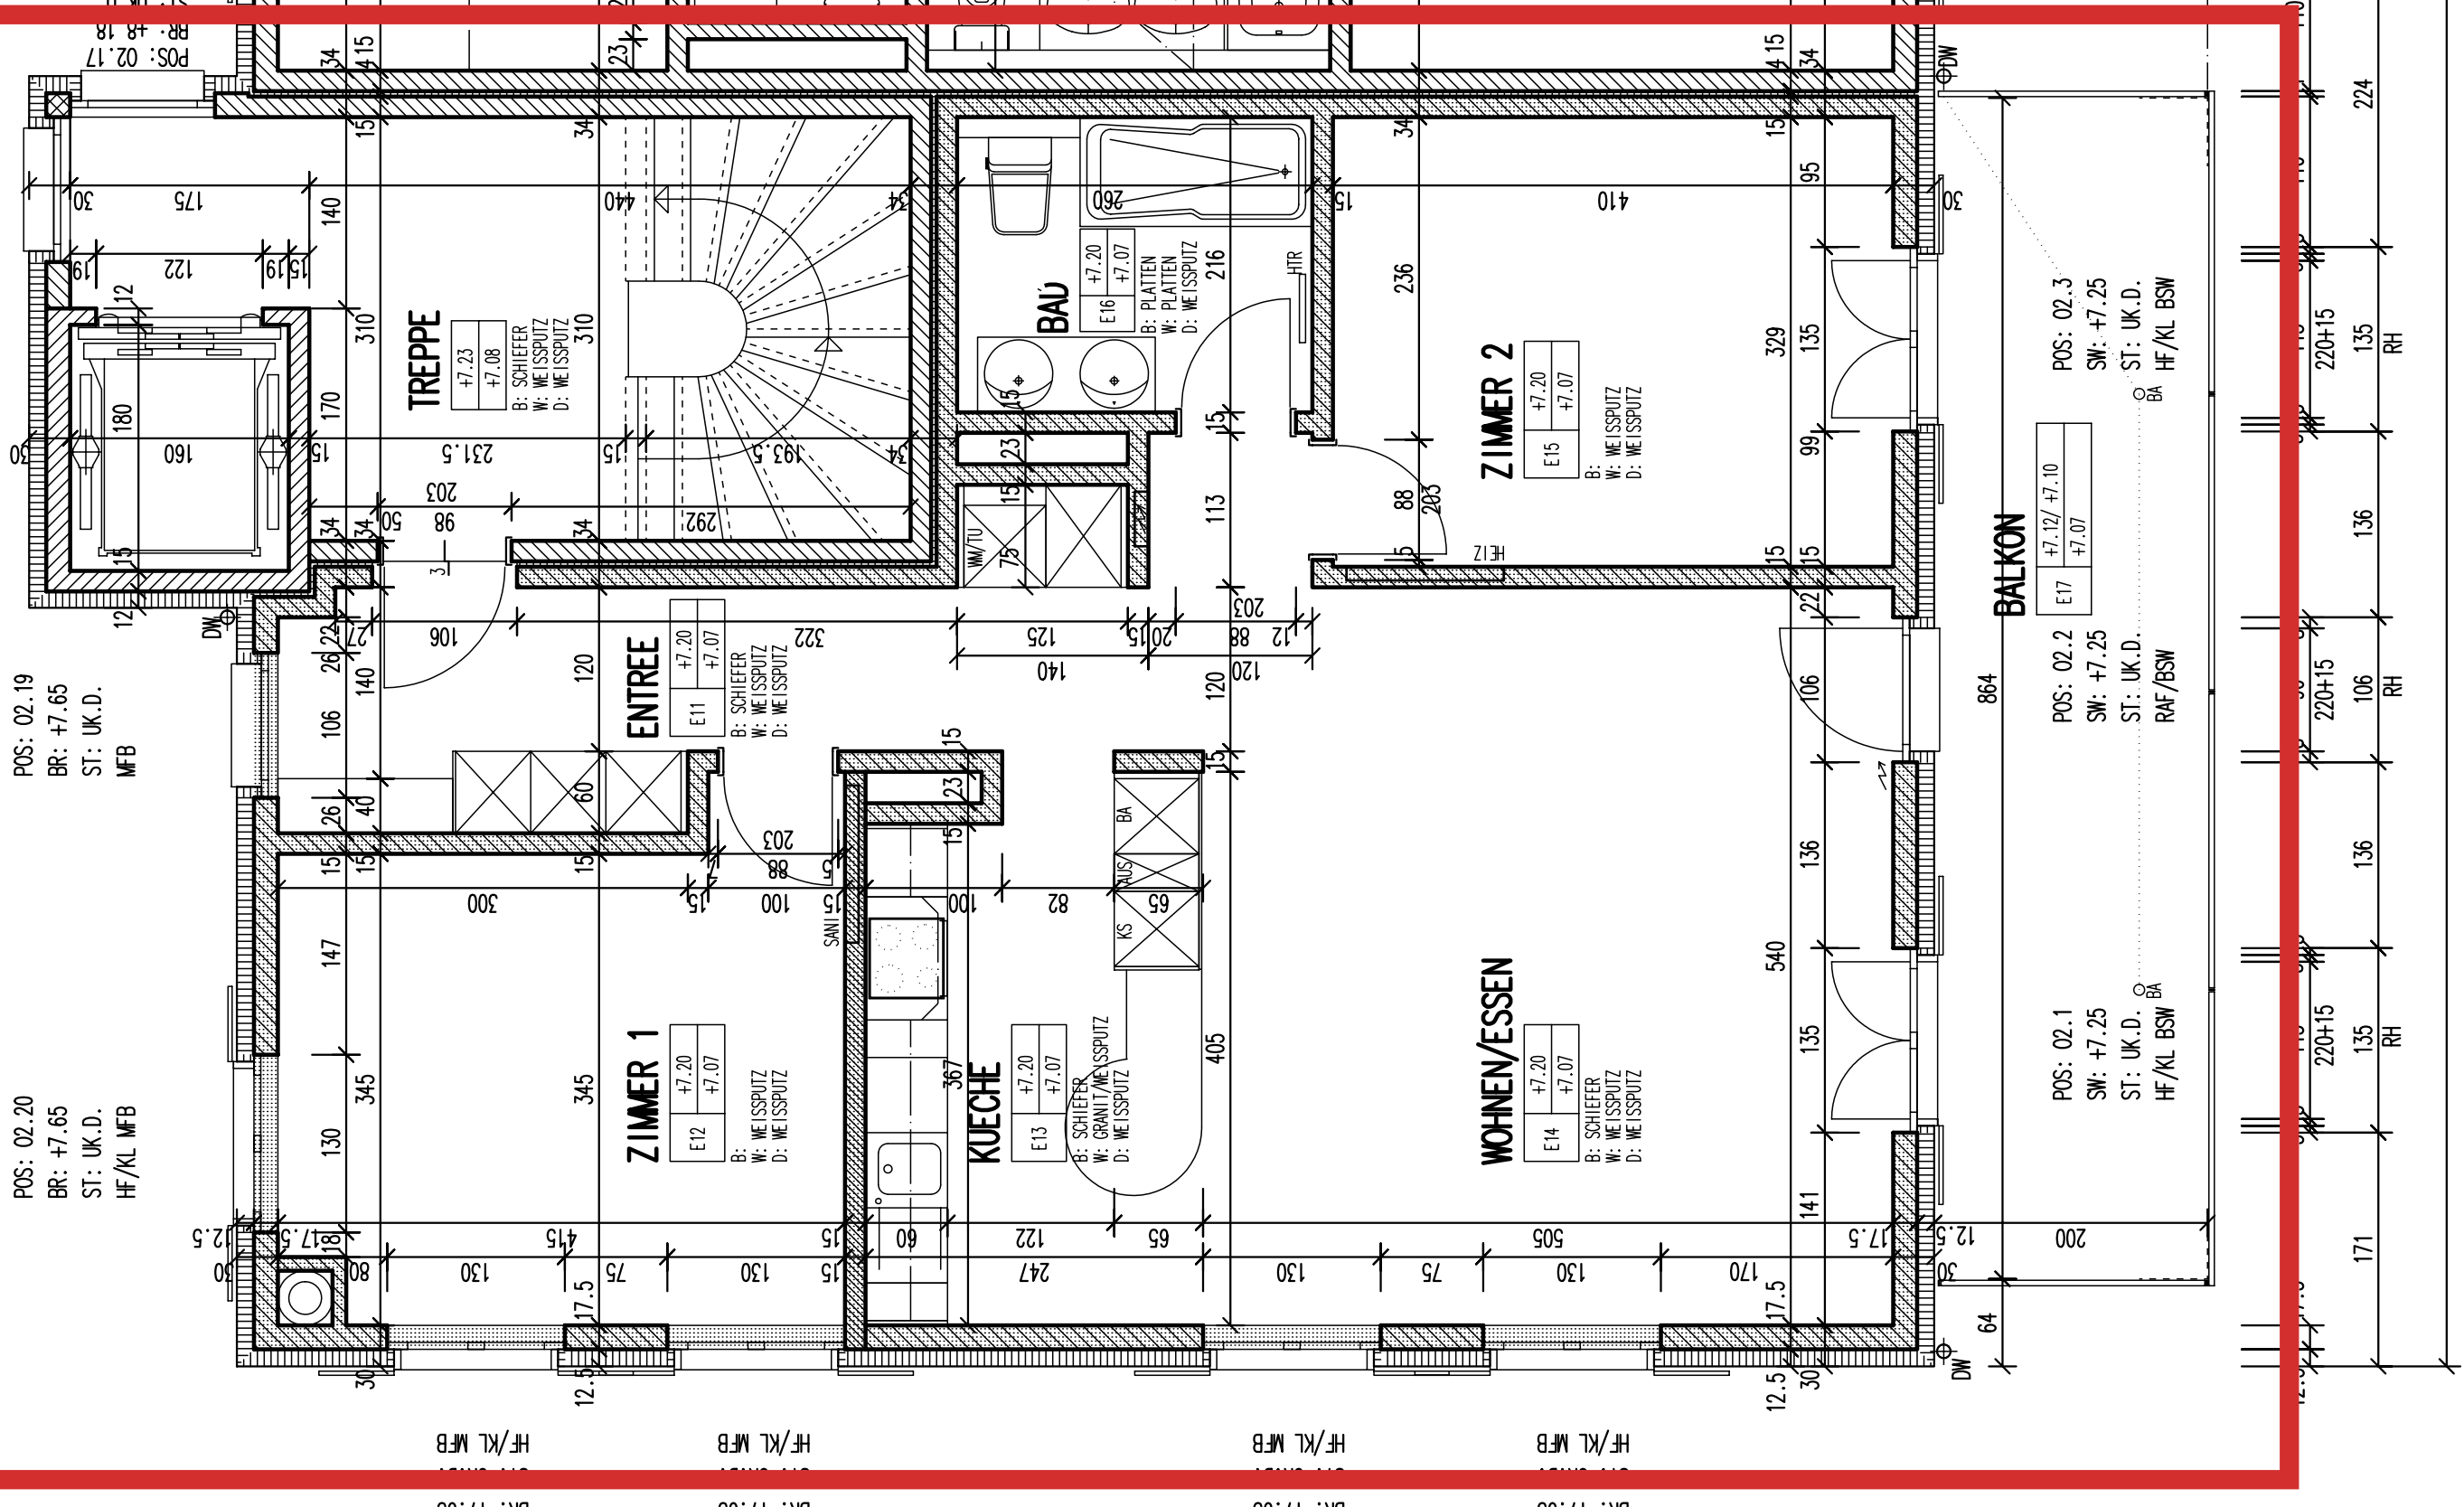
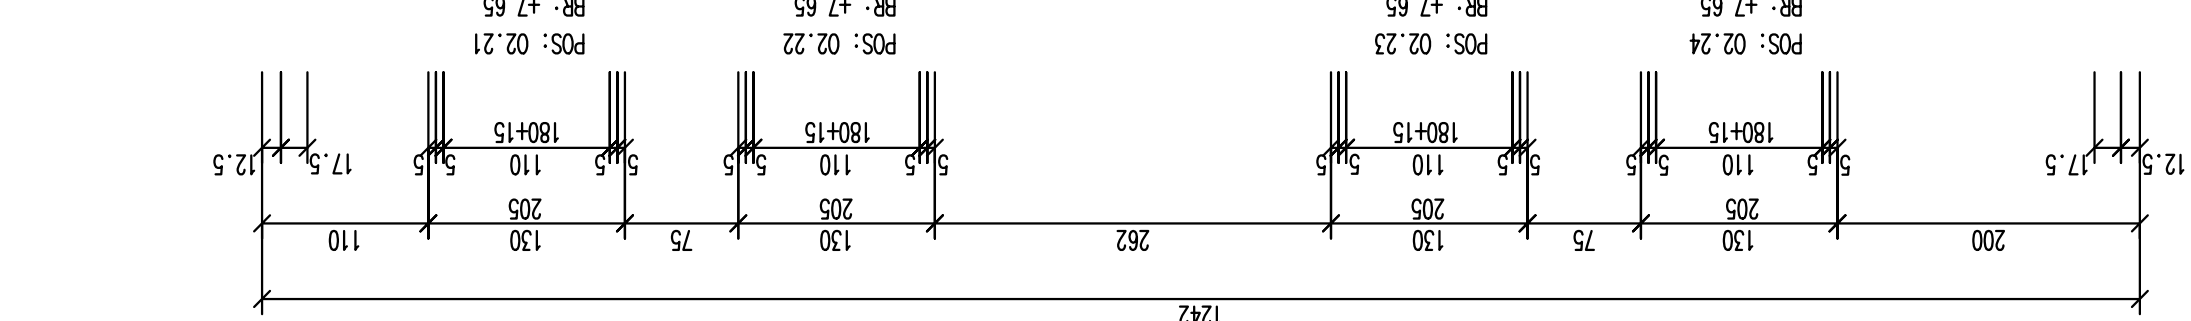
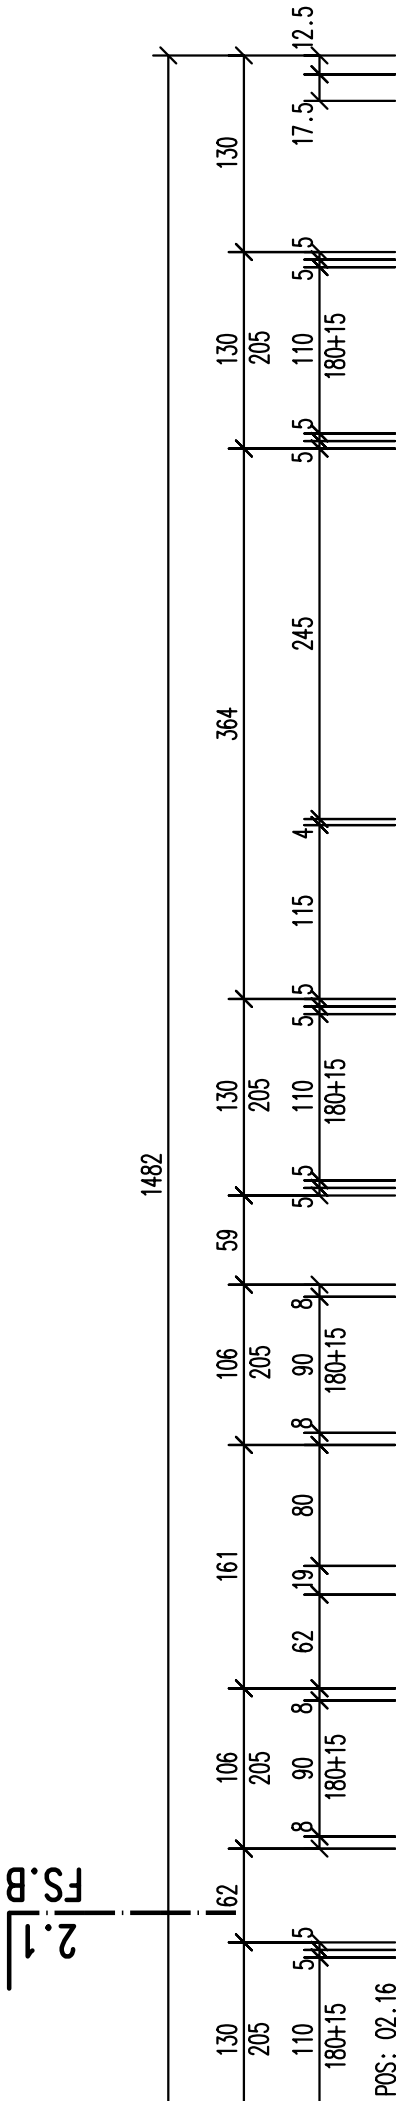
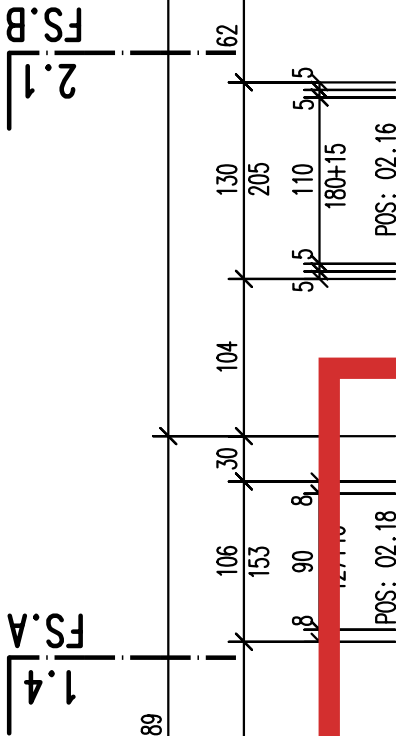
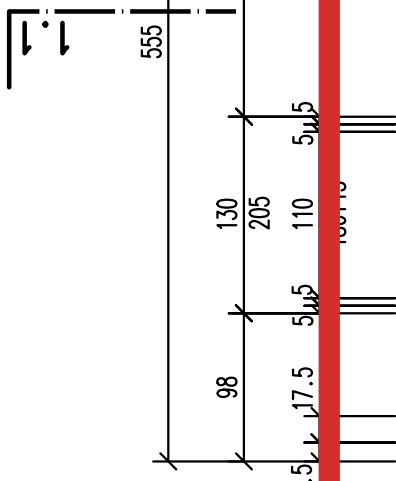


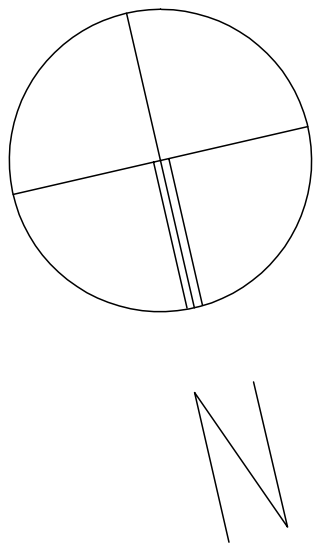


4.1
FS.C

4.1
FS.4.1

BSS ARCHITEKTEN SCHWYZ

WOHNSTZ
AXENSTEIN
6443 MORSCHACH

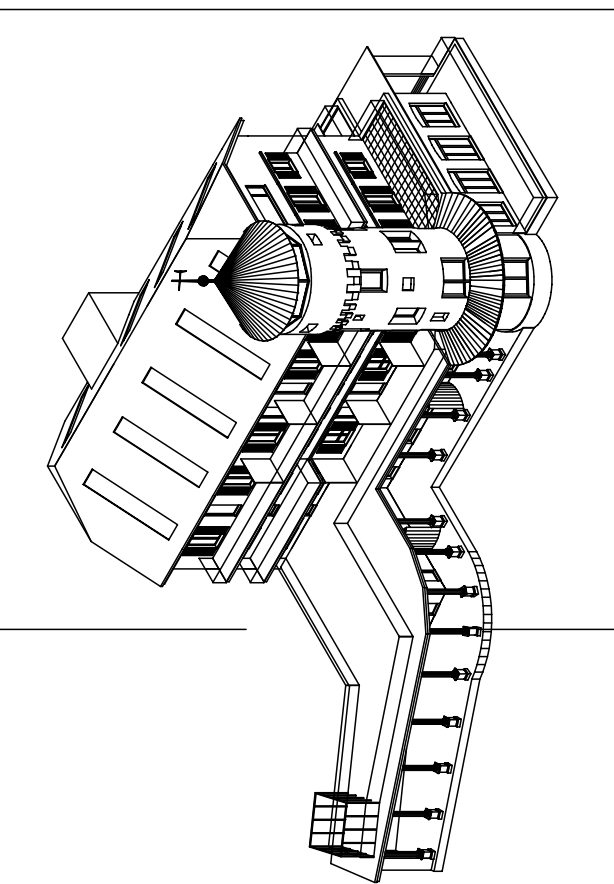

Bauherr
Avenstein Park AG
Dachstrasse 12
Schürzenstrasse 12
8806 Bösch

Plan
AUSFÜHRUNG
GRUNDRISS
2. OBERGESCHOSS MST.: 1150

REVISIONSPLAN	

Datum	Art der Änderung
23.10.98	Diverses / Küchenwische
28.1.99	Küchenwische
22.4.99	Küchenwische

Plan-Nr.	Plan-Größe	Datum	Geszeichnet
1-69-14	105x60	14.9.98	HK

Headlines 5 CH-630 Schwyz Telefon 041 / 889 37 77
Fax 041 / 889 37 70